




แบบปรับปรุงอาคารสิรินธร มจพ.ปราชญ์บุรี

มหาวิทยาลัยเทคโนโลยีพระจอมเกล้าพระนครเหนือ วิทยาเขตปราชญ์บุรี

สารบัญแบบ	
แผ่นที่ DRAWING NO.	รายละเอียด DESCRIPTION
1 A-00	สารบัญแบบ, แผนที่แสดงตำแหน่งปรับปรุงอาคาร
2 A-01	รายการประกอบแบบ
3 A-02	แปลนชั้น 1
4 A-03	แปลนชั้น 2
5 A-04	แปลนชั้น 3
6 A-05	แปลนชั้น 4
7 A-06	แปลนชั้น 5
8 A-07	แปลนชั้น 6
9 A-08	แปลนชั้นดาดฟ้า
10 A-09	แปลนกั้นลมระเบียง
11 A-10	รูปด้านหน้า
12 A-11	รูปด้านหลัง
13 A-12	รูปด้านข้าง 1
14 A-13	รูปด้านข้าง 2
15 A-14	แบบขยายห้องน้ำชั้น 1
16 A-15	แบบขยายห้องน้ำชั้น 3
17 A-16	แบบขยายห้องน้ำชั้น 4
18 A-17	แบบขยายห้องน้ำชั้น 6
19 A-18	แบบขยายติดตั้งตายายกันนก
20 E-01	แปลนไฟฟ้าชั้น 1
21 E-02	แปลนไฟฟ้าชั้น 2
22 E-03	แปลนไฟฟ้าชั้น 3
23 E-04	แปลนไฟฟ้าชั้น 4
24 E-05	แปลนไฟฟ้าชั้น 6
25 E-06	แปลนไฟฟ้าชั้นดาดฟ้า



อาคารสิรินธร

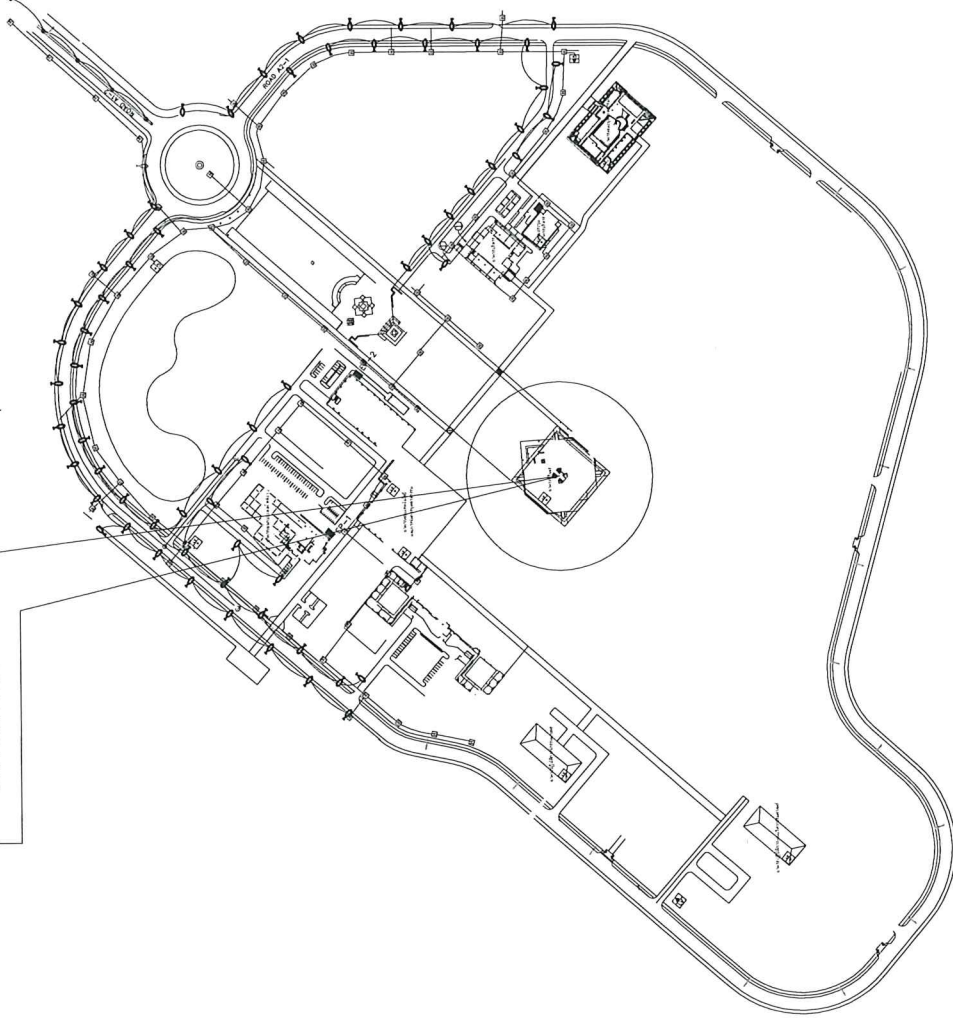

ผังบริเวณแสดงตำแหน่งที่ตั้งของอาคารสิรินธร
No Scale



โครงการ

ปรับปรุงอาคารสิรินธร
มณฑลปราจีนบุรี

เจ้าของ

มหาวิทยาลัยเทคโนโลยีพระจอมเกล้า
พระนครเหนือ วิทยาเขตปราจีนบุรี

ออกแบบ เขียนแบบ

นายสุชาติ ขดงาม

คณะกรรมการกำหนดราคากลาง

ผศ.สุพรรณ คำแก้ว

นายอุทัย ประเสริฐสุข

นายเกรียงศักดิ์ คงมว

นายสุชาติ ขดงาม

นางอรุณรัตน์ ชวกรโทก

ผู้รับจ้าง

AS-BUILT DRAWING

สารบัญ

มาตราส่วน

แบบที่

A-00

รายการประกอบแบบ

หลักการและเหตุผล

เป็นการปรับปรุงอาคารสินธรซึ่งเป็นอาคารที่ใช้งานมานานกว่า 25 ปี ทำให้ส่วนต่าง ๆ ของอาคารเกิดการชำรุด ในส่วนของหลังคาเดิมทากันซึมไว้ ด้วยสภาพอากาศและอายุการใช้งานเวลาฝนตกทำให้น้ำรั่วเข้าอาคารได้ และระเบียงแต่ละชั้นมีรอยแตกกว้างของพื้นทรายกลางทำให้น้ำซึมลงพื้นได้ ในส่วนของห้องนั่งภายใน มีสภาพทรุดโทรมผนังห้องน้ำชำรุดมีลักษณะบวมยุบเนื่องจากการสัมผัสกับน้ำมาเป็นเวลานานและสูญเสียความแข็งแรง

ส่วนงานภายนอกเป็นการซ่อมทำระบบกันซึมขึ้นดาดฟ้า และตามระเบียงแต่ละชั้น ทาสีเหล็กวาระเบียง ซ่อมผ้าเพดานพร้อมทาสีใหม่ทั้งหมด งานซ่อมรักระงอกหลังคาโป๊วโป่ง โดยการรักษาความสะอาดเอาซิลิโคนเดิมออกแล้วซึ้ซิลิโคนใหม่ทั้งหมด พร้อมกับสกัดคอนกรีตเพื่อวาง Flashing เป็นกาเปลี่ยนผนังห้องน้ำทั้งหมดโดยใช้น้ำเป็นแบบชนิดกันน้ำ เปลี่ยนสุขภัณฑ์ในห้องน้ำเป็นแบบชนิดกันน้ำ เปลี่ยนชนิดมีม็อนน้ำบางส่วน ทำการเปลี่ยนอุปกรณ์น้ำใหม่ทั้งหมด และทำการบูรณะระเบียงพื้นที่ใหม่

เนื่องจากกรณีนี้เดกกว้างให้ซ่อมพร้อมทาสีใหม่ทั้งหมด

ผนังกระเบื้องไฟโรใหม่ให้ดล้างทำความสะอาดและซ่อมลั่วที่แตกชำรุดให้เรียบร้อย พร้อมทาสียาเคลือบกระเบื้อง จำนวน 2 เทียว

รายการประกอบแบบก่อสร้าง

1. บททั่วไป
1. ผู้รับจ้างต้องรับผิดชอบต่อความเสียหายใดๆ อันเกิดพื้นที่ส่วนข้างเคียงหรือบุคคลภายนอกหรือผู้จ้างเอง อันเนื่องจากการกระทำก่อสร้างนี้
2. ผู้รับจ้างจะต้องรับผิดชอบในการตกแต่ง ซ่อมแซมงานให้เรียบร้อยตามสัญญาว่าด้วยการรับรอง คุณภาพวัสดุ และมีมือก่อสร้างในระยะเวลา 2 ปี
- ภายหลังส่งมอบงาน
3. ผู้รับจ้างต้องรับผิดชอบต่อความเรียบร้อย และปฏิบัติตามให้ถูกต้องตามหลักวิชาชีพของช่างที่ดี ดอนใด ไม่แสดงให้เห็นแบบแต่เป็นส่วนหรือเครื่องประกอบอาคารก่อสร้าง
- ผู้รับจ้างต้องจัดทำโดยผู้ออกแบบเป็นผู้วินิจฉัยตามที่สมควร
4. ผู้รับจ้างต้องทำการก่อสร้างตามขนาดและรูปทรงที่ปรากฏไว้ในแบบแปลน ในกรณีที่แบบแปลน ไม่ชัดเจนหรือขัดกับรายการ ให้รายการเป็นเกณฑ์และถ้ารายการที่ไม่ชัดเจนหรือไม่ปรากฏ ทั้งในแบบแปลนและรายการให้สอบถามผู้ออกแบบเป็นผู้วินิจฉัยตามที่สมควร
5. วัสดุอุปกรณ์ที่ไม่ได้ระบุไว้ ให้ราคาเสนอผู้รับจ้างพิจารณาอนุมัติก่อนนำมาใช้งาน โดยวัสดุที่นำมาใช้ต้องได้รับมาตรฐาน มอก.

	โครงการ ปรับปรุงอาคารสินธร ม.พ.ปรีดิมนบุรี
เจ้าของ มหาวิทยาลัยเทคโนโลยีพระจอมเกล้า พระนครเหนือ วิทยาเขตปรีดิมนบุรี	
ออกแบบ เขียนแบบ	นายสุตใจ ขตางม
คณะกรรมการกำหนดราคากลาง	
	 ศศ.สุพรรณ ตาคำน
	 นายวุฒิชัย ประเสริฐสุข
	 นายเกรียงศักดิ์ คงมา
	 นายสุตใจ ขตางม
	 นางอรุณรัตน์ จากระโทก
ผู้รับจ้าง	
AS-BUILT DRAWING	
รายการประกอบแบบ	
มาตรฐาน	แบบที่
	A-01



โครงการ


เจ้าของ

มหาวิทยาลัยเทคโนโลยีพระจอมเกล้า
พระนครเหนือ วิทยาเขตปรางค์มุนี

ออกแบบ เขียนแบบ

นายสุชาติ ชุตางม

คณะกรรมการกำหนดราคากลาง

ผศ.สุพรรณ ตาคำวัน

นายวุฒิชัย ประเสริฐสุข

นายเกรียงศักดิ์ คงมา

นายสุชาติ ชุตางม

นางอรุณรัตน์ ชากะโทก

ผู้รับจ้าง


AS-BUILT DRAWING

แปลนชั้น 1

มาตรฐาน

แบบที่

A-02

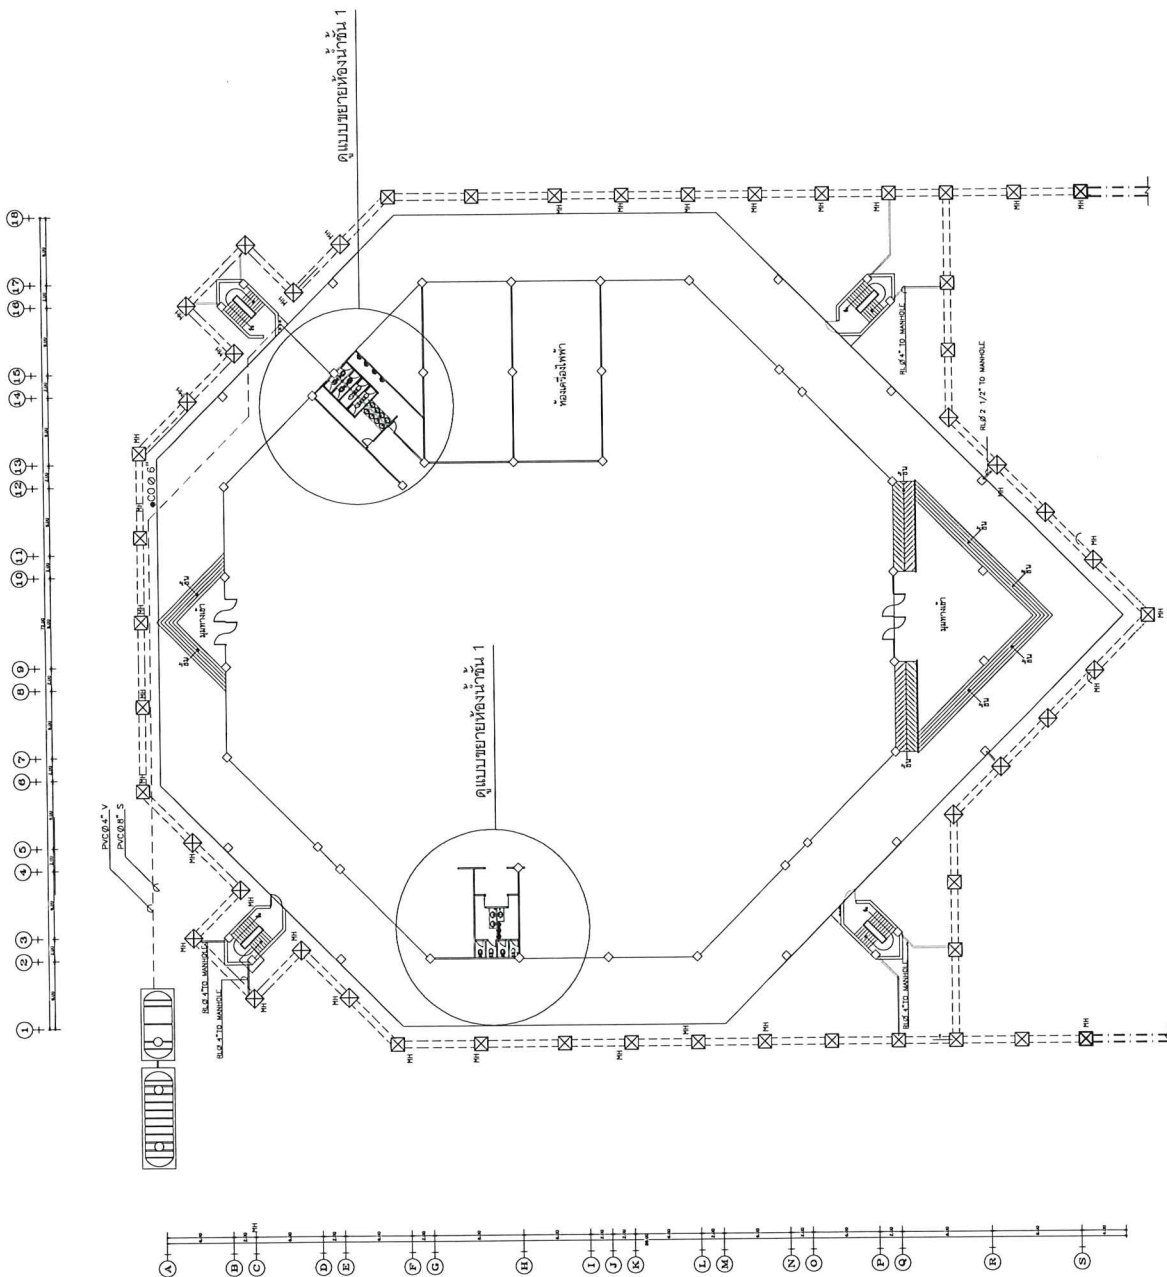

แปลนชั้น 1



โครงการ

ปรับปรุงอาคารสิรินธร
มณฑลปราจีนบุรี

เจ้าของ

มหาวิทยาลัยเทคโนโลยีพระจอมเกล้า
พระนครเหนือ วิทยาเขตปราจีนบุรี

ออกแบบ เขียนแบบ

นายสุชาติ ชิตงาม

คณะกรรมการกำหนดราคากลาง

ผศ.สุพรรณ ตาคำวัน

นายอติชัย ประเสริฐสุข

นายเกรียงศักดิ์ คงมา

นายสุชาติ ชิตงาม

นางอรุณรัตน์ ชวกระโทก

ผู้รับจ้าง


AS-BUILT DRAWING

แผ่นที่ 2

มาตราส่วน

แบบที่

A-03

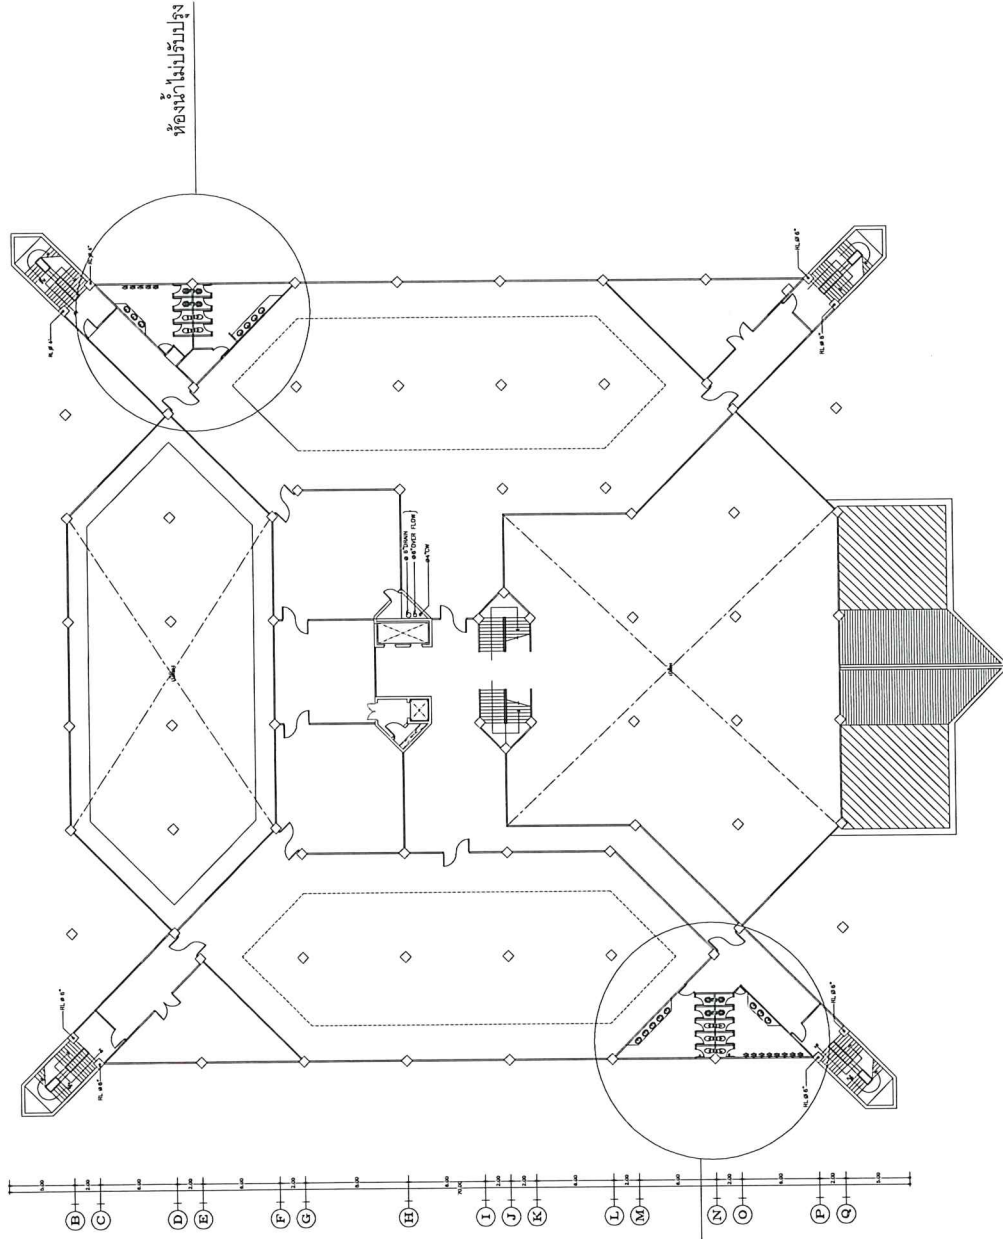

ห้องน้ำไม่ปรับปรุง

ระบบกันซึมพื้นระบียง

แผ่นที่ 2



โครงการ


เจ้าของ

มหาวิทยาลัยเทคโนโลยีพระจอมเกล้า

ออกแบบ เขียนแบบ

นายสุชาติ ชิตงาม

คณะกรรมการกำหนดราคากลาง

ผศ.สุพรรณ ตาคำวัน

นายวิศิษฐ์ ประเสริฐสุข

นายเกรียงศักดิ์ คงมา

นายสุชาติ ชิตงาม

นางอรุณรัตน์ ชากะโทก

ผู้รับจ้าง


AS-BUILT DRAWING

แผ่นที่ 3

มาตรฐาน

แบบที่

A-04

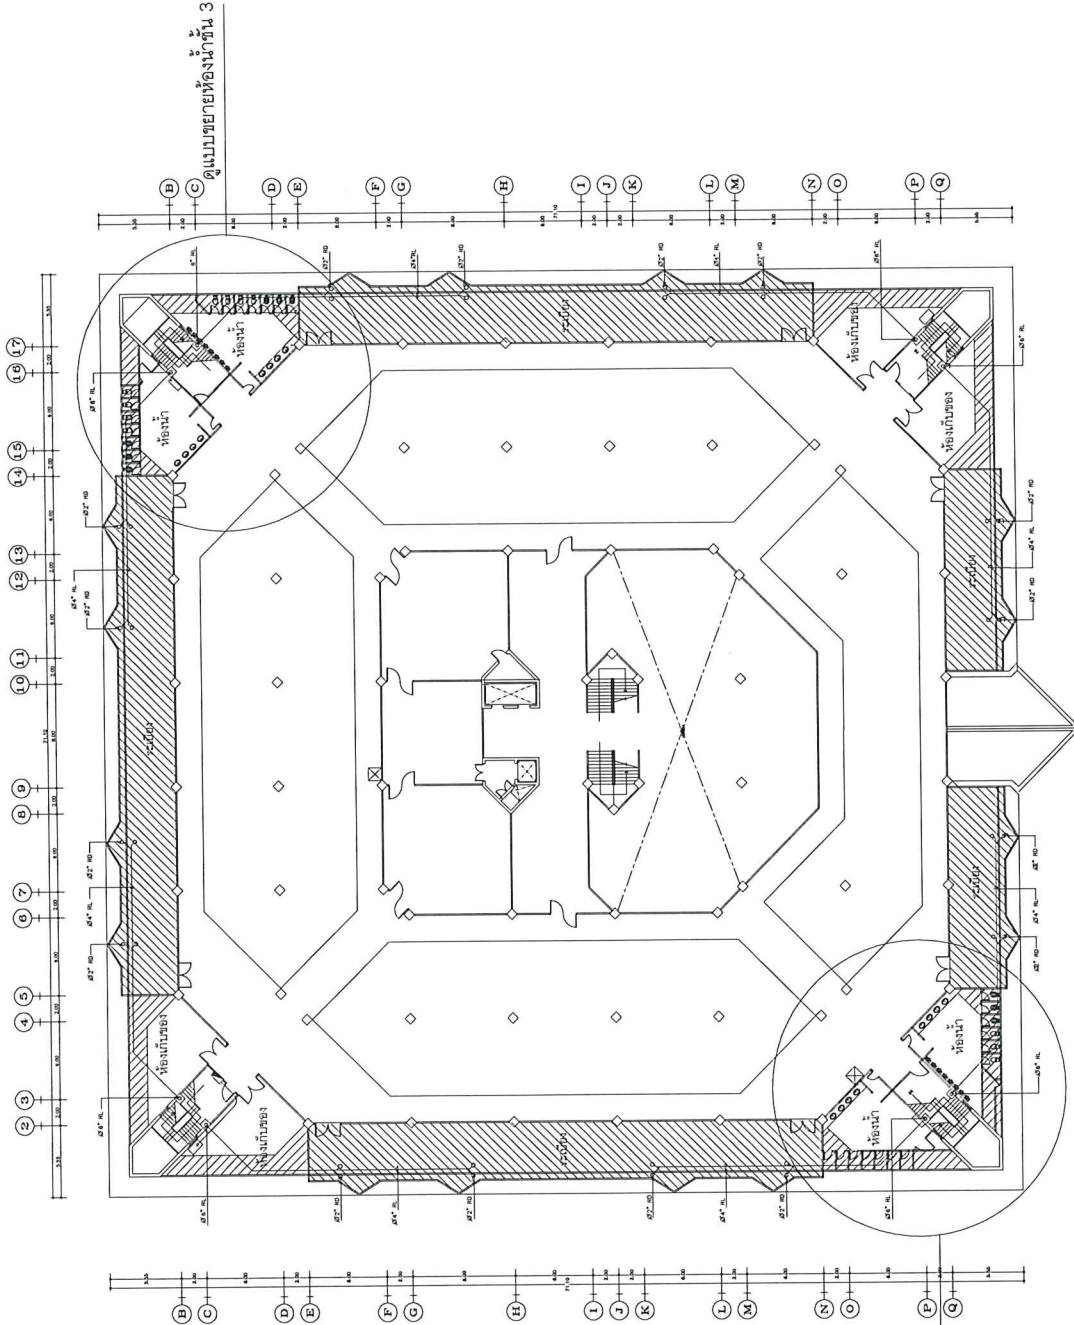

ดูแบบขยายห้องน้ำขึ้น 3

ระบบกันสั่นพื้นระบียง

ระบบกันสั่นพื้นระบียงผนังห้องน้ำ และห้องเก็บของ

ดูแบบขยายห้องน้ำขึ้น 3



โครงการ
ปรับปรุงอาคารสินธร
มจพ.ปราชญ์บุรี

เจ้าของ
มหาวิทยาลัยเทคโนโลยีพระจอมเกล้า
พระนครเหนือ วิทยาเขตปราชญ์บุรี

ออกแบบ เขียนแบบ
นายสุชาติ ขตางม

คณะกรรมการกำหนดราคากลาง

ผศ.สุพรรณ ตาคำวัน

นายสุวิทย์ ประเสริฐสุข

นายเกรียงศักดิ์ คงมา


นายสุชาติ ขตางม

นางอรุณรัตน์ ขากระโทก

ผู้รับจ้าง

AS-BUILT DRAWING
แปลนชั้น 4

มาตราส่วน
แบบที่
A-05

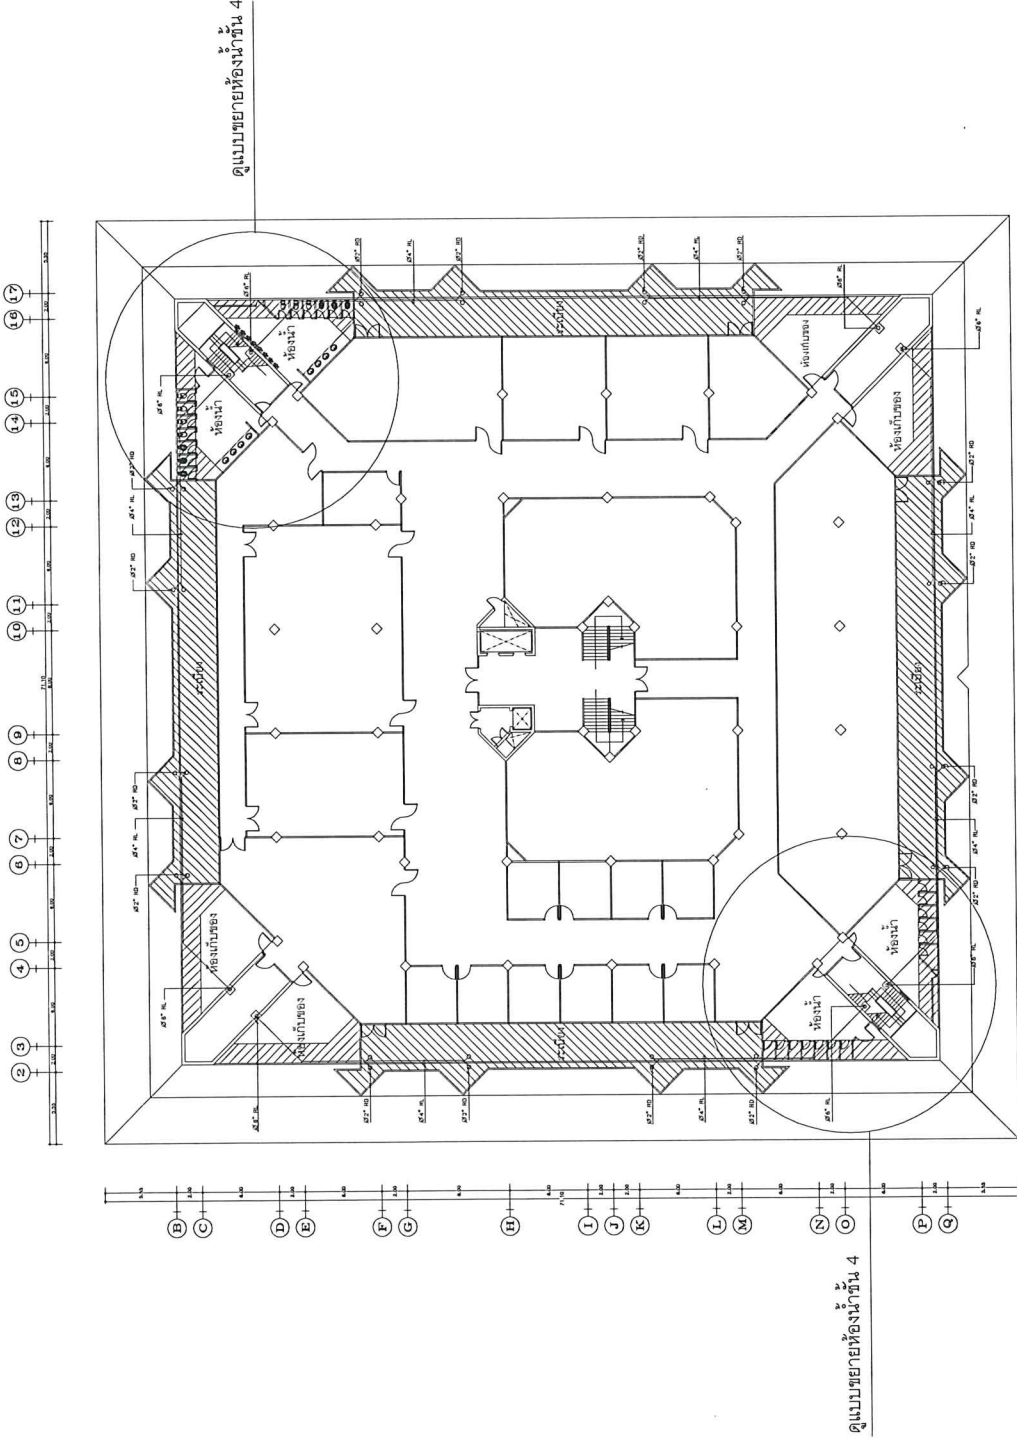

ระบบกันสั่นพื้นระแนง
ระบบกันสั่นพื้นระแนงห้องน้ำ และห้องเก็บของ

แปลนชั้น 4



โครงการ

ปรับปรุงอาคารสิรินธร
มณฑลปราจีนบุรี

เจ้าของ

มหาวิทยาลัยเทคโนโลยีพระจอมเกล้า
พระนครเหนือ วิทยาเขตปราจีนบุรี

ออกแบบ เขียนแบบ

นายสุชาติ ชตางม

คณะกรรมการกำหนดราคากลาง

ผศ.สุพรรณ ตาคำวัน

นายวุฒิชัย ประเสริฐสุข

นายเกียรติศักดิ์ คงมา

นายสุชาติ ชตางม

นางอรุณรัตน์ ชากะโทก

ผู้รับจ้าง


AS-BUILT DRAWING

แปลนชั้น 5

มาตรฐาน

แบบที่

A-06

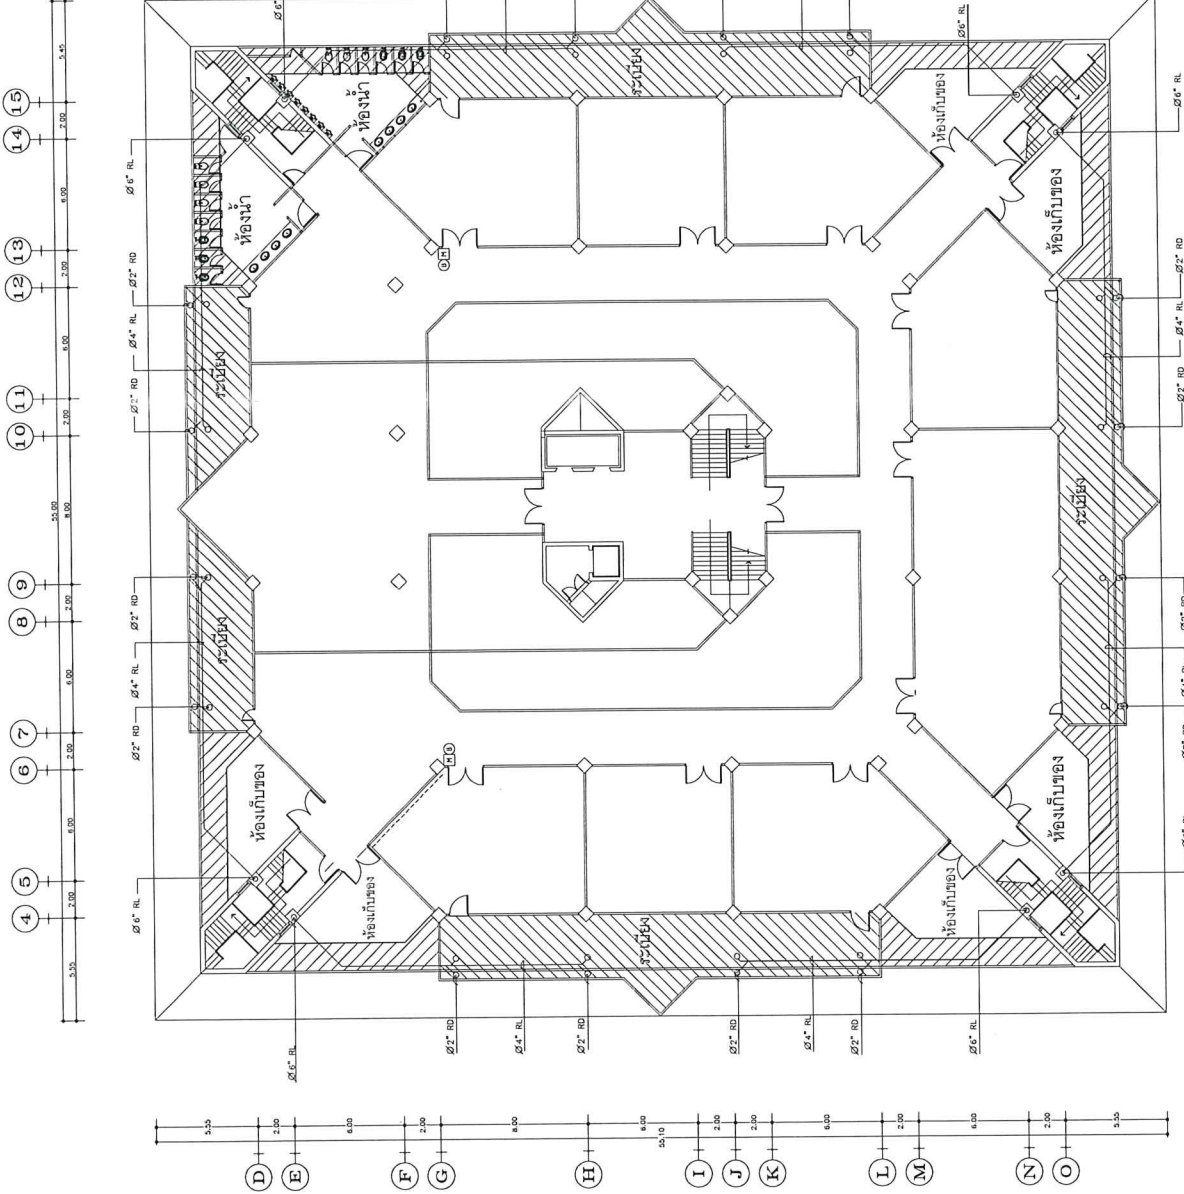

ระบบกันซึมพื้นระเบียง

ระบบกันซึมพื้นระเบียงบนห้องน้ำ และห้องเก็บของ

แปลนชั้น 5



โครงการ


เจ้าของ

มหาวิทยาลัยเทคโนโลยีพระจอมเกล้า

ออกแบบ เขียนแบบ

นายสุชาติ ชตางม

คณะกรรมการกำหนดราคากลาง

ศาสตราจารย์ ดร.สุวรงค์

นายวุฒิชัย ประเสริฐสุข

นายเกียรติศักดิ์ คงมา

นายสุชาติ ชตางม

นางอรุณรัตน์ ชากะโทก

ผู้รับจ้าง

AS-BUILT DRAWING


แผ่นที่ 6

มาตรฐาน

แบบที่

A-07

ดูแบบขยายห้องน้ำชั้น 6

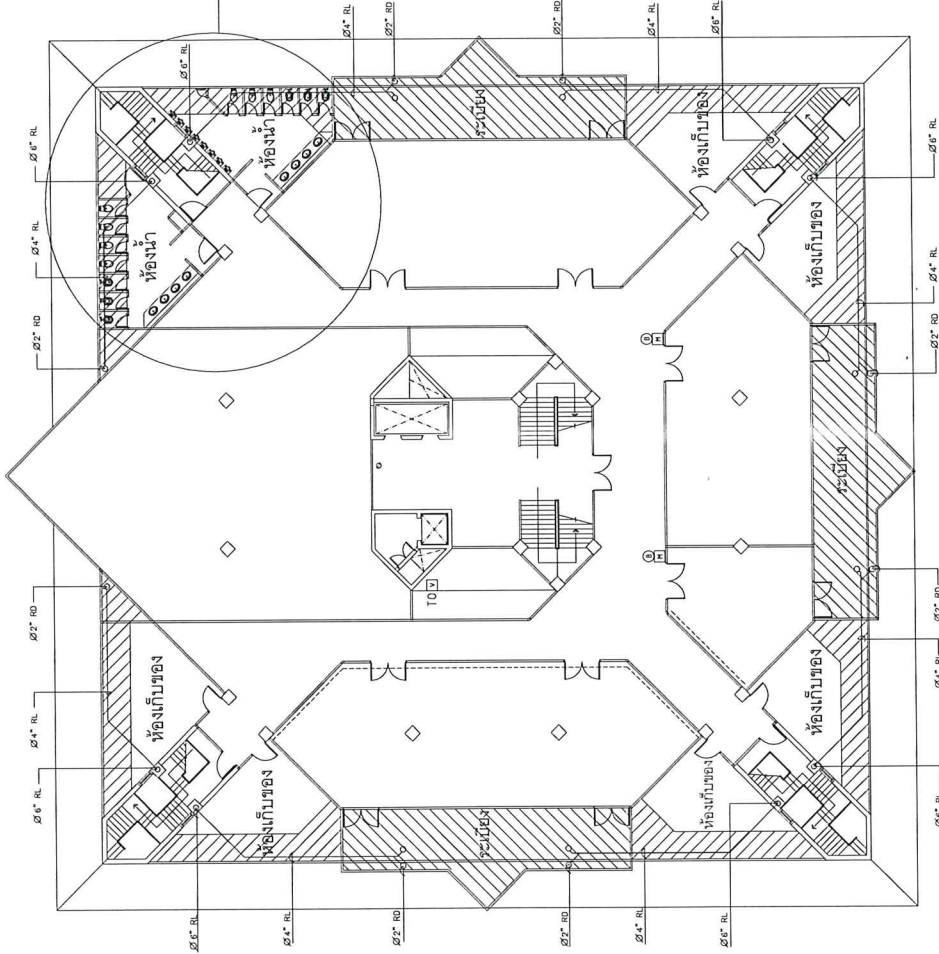

แปลนชั้น 6

ระบบกันซึมพื้นระเบียง

ระบบกันซึมพื้นระเบียงบนห้องน้ำ และห้องเก็บของ



โครงการ
ปรับปรุงอาคารสินธร
มณฑลปราจีนบุรี

เจ้าของ
มหาวิทยาลัยเทคโนโลยีพระจอมเกล้า
พระนครเหนือ วิทยาเขตปราจีนบุรี

ออกแบบ เขียนแบบ
นายสุชาติ ชดงาม

คณะกรรมการกำหนดราคากลาง
ผศ.สุพรรณ ตาคำวัน

นายวุฒิชัย ประเสริฐสุข

นายเกรียงศักดิ์ คงมา


นายสุชาติ ชดงาม

นางอรุณรัตน์ ชากะโทก

ผู้รับจ้าง

AS-BUILT DRAWING
แปลนชั้นดาดฟ้า

มาตราส่วน
แบบที่
A-08

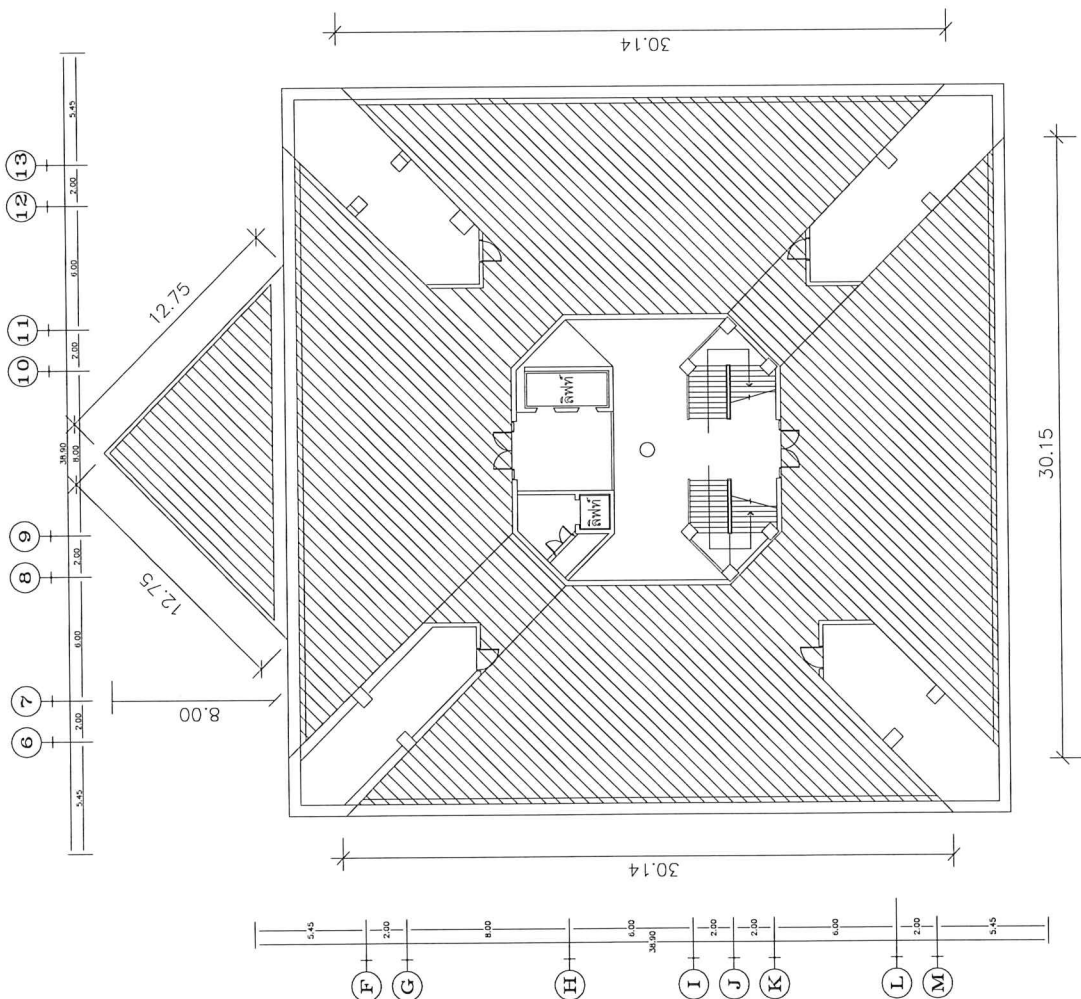

ระบบกันซึมพื้นดาดฟ้า
ปูด้วยแผ่น PVC Membrane ทั้งหมด

แปลนชั้น ดาดฟ้า



โครงการ
ปรับปรุงอาคารสินธร
มจพ.ปราจีนบุรี

เจ้าของ

มหาวิทยาลัยเทคโนโลยีพระจอมเกล้า
พระนครเหนือ วิทยาเขตปราจีนบุรี

ออกแบบ เขียนแบบ

นายสุชาติ ชดงาม

คณะกรรมการกำหนดราคากลาง

ผศ.สุพรรณ คำแก้ว

นายวุฒิชัย ประเสริฐสุข

นายเกียรติศักดิ์ คงมด

นายสุชาติ ชดงาม

นางอรอนรัตน์ ชากะโทก

ผู้รับจ้าง


AS-BUILT DRAWING

แปลนพื้นที่โรงเบียง

มาตราส่วน

แบบที่

A-09

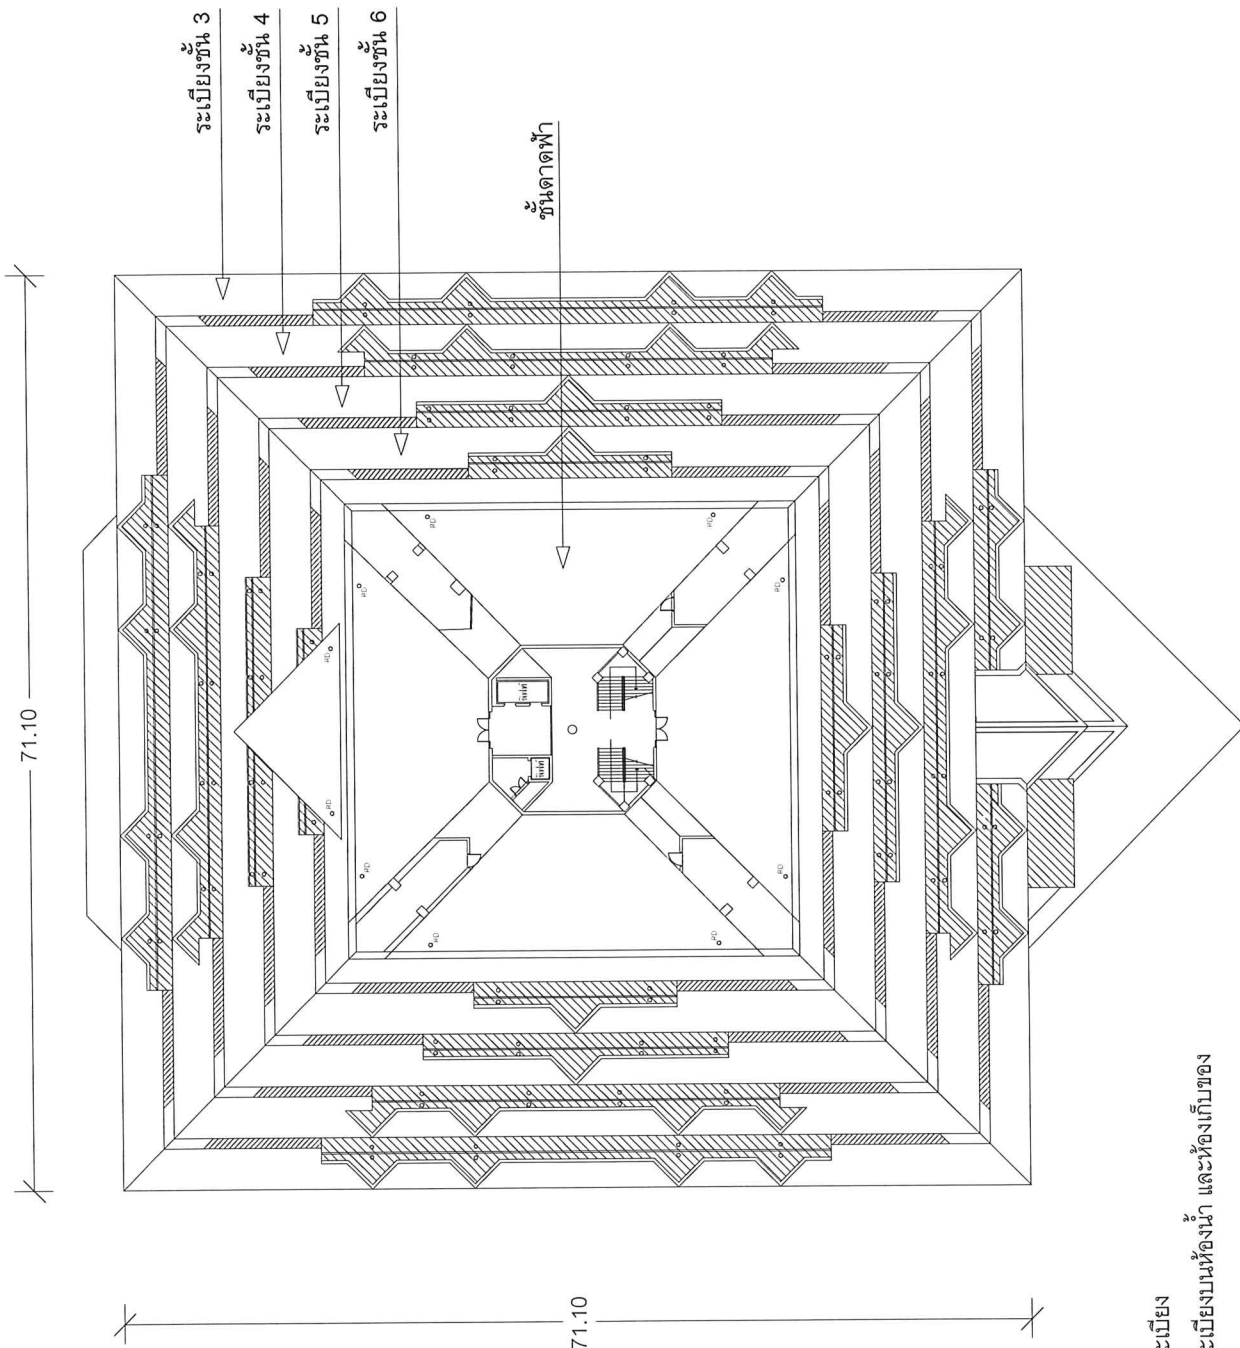

ระบบกันซึมพื้นระเบียง

ระบบกันซึมพื้นระเบียงบนห้องน้ำ และห้องเก็บของ

Roof drain




มหาวิทยาลัยเทคโนโลยีพระจอมเกล้า

ออกแบบ เขียนแบบ

นายสุदीใจ ชุตางาม


ผศ.สุพรรณ ตาคำวัน

นายวุฒิชัย ประเสริฐสุพรรณ

นายเกรียงศักดิ์ คงมา

นายสุจิตใจ ชุตางาม

นางอรุณรัตน์ ชากะโทก

ผู้รับจ้าง

AS-BUILT DRAWING

รูปด้านหน้า



A-10



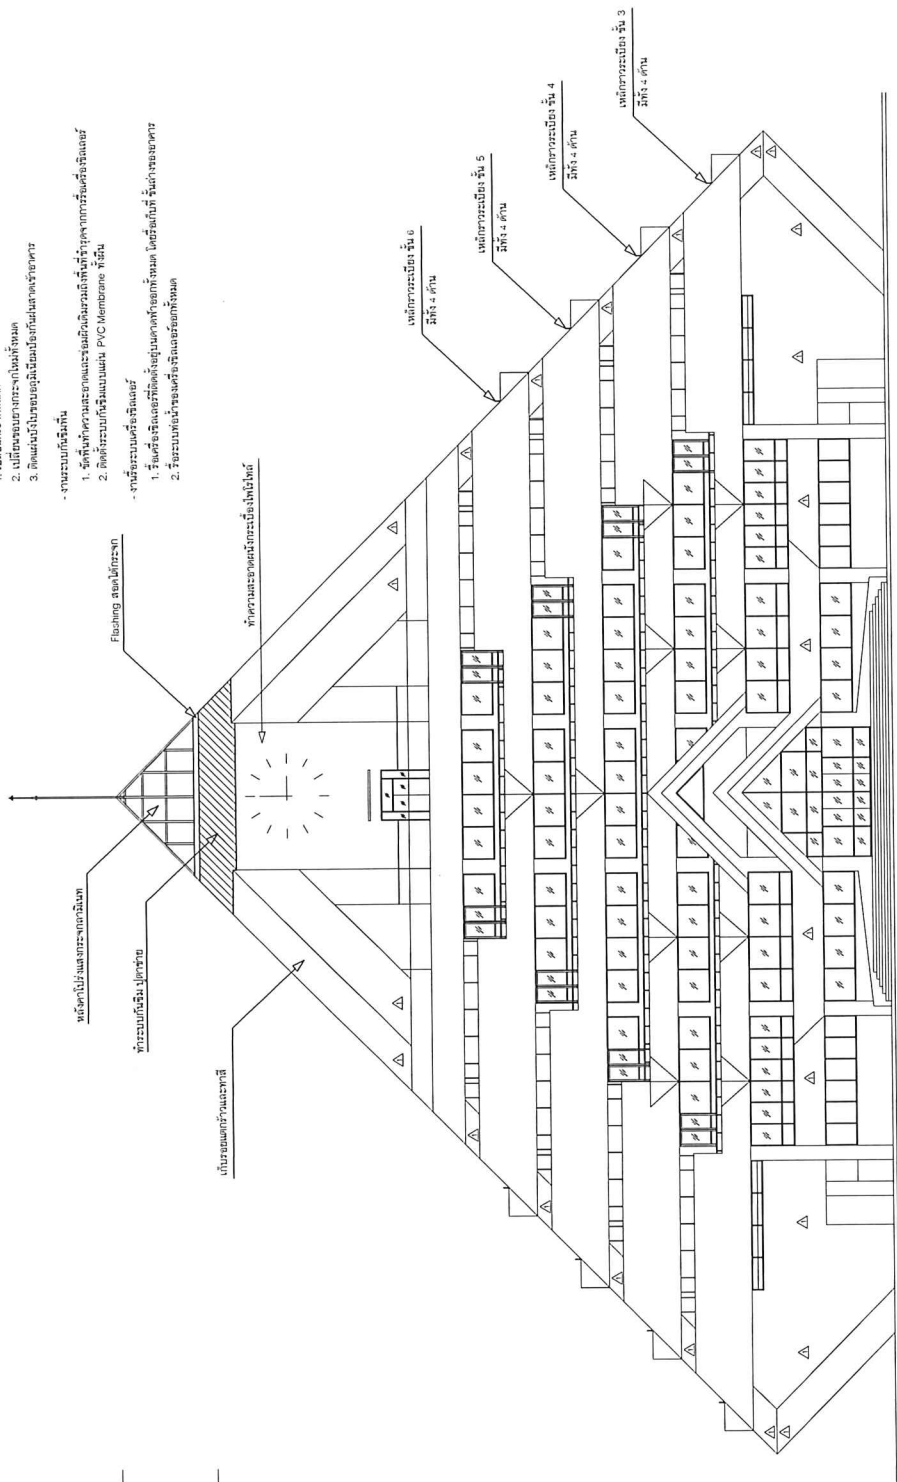

รูปด้านหน้า

+44.20

+ 35.80

$\frac{1}{2} + 32.00$

รวม 29.00

+24.00

+20.00

+16.00

+12.00

+8,00

+4.00

—+0.00




ออกแบบ เติญแบบ

นายสดีใจ ชุตางาม

คณะกรรมการกำหนดราคากลาง

ศ.สุนทรเวช ตาคำวัน

นายวุฒิชัย ประเสริฐสุพรรณ

[illegible]

นายสุदीใจ ชูตางาม

นางอรณรัตน์ ชاکะระโท

ผู้รับจ้าง

AS-BUILT DRAWING

รูปด้านหลัง


A-1

- - พลังคาโปงแสงกระฉก



1. เปลี่ยนกระจากที่แตก
2. เปลี่ยนขนของกระจากใหม่ทั้งหมด
3. ตัดแผ่นบุใบโพธิ์ของหมอนี่จนเกือบถึงแผ่นลาดเข้าอาคาร

- งานระบบกันซึมพื้น

1. ขั้วไฟฟ้าความละเอียดและช่องมีวัดรวมถึงที่เข้าจากภากรีเออร์ริงเกอร์
2. ติดตั้งระบบกับพื้นแบบแผ่น PVC Membrane ที่เดิม

- งานรื้อระบบเครื่องจักร

1. รับเสร็จจึงลงทะเบียนตั้งอยู่บนคานาฟุ้งออกทั้งหมด โดยรับเก็บขึ้นถ้ำของอาคาร
2. รีบระบายน้ำของเครื่องจึงแล่นออกทั้งหมด

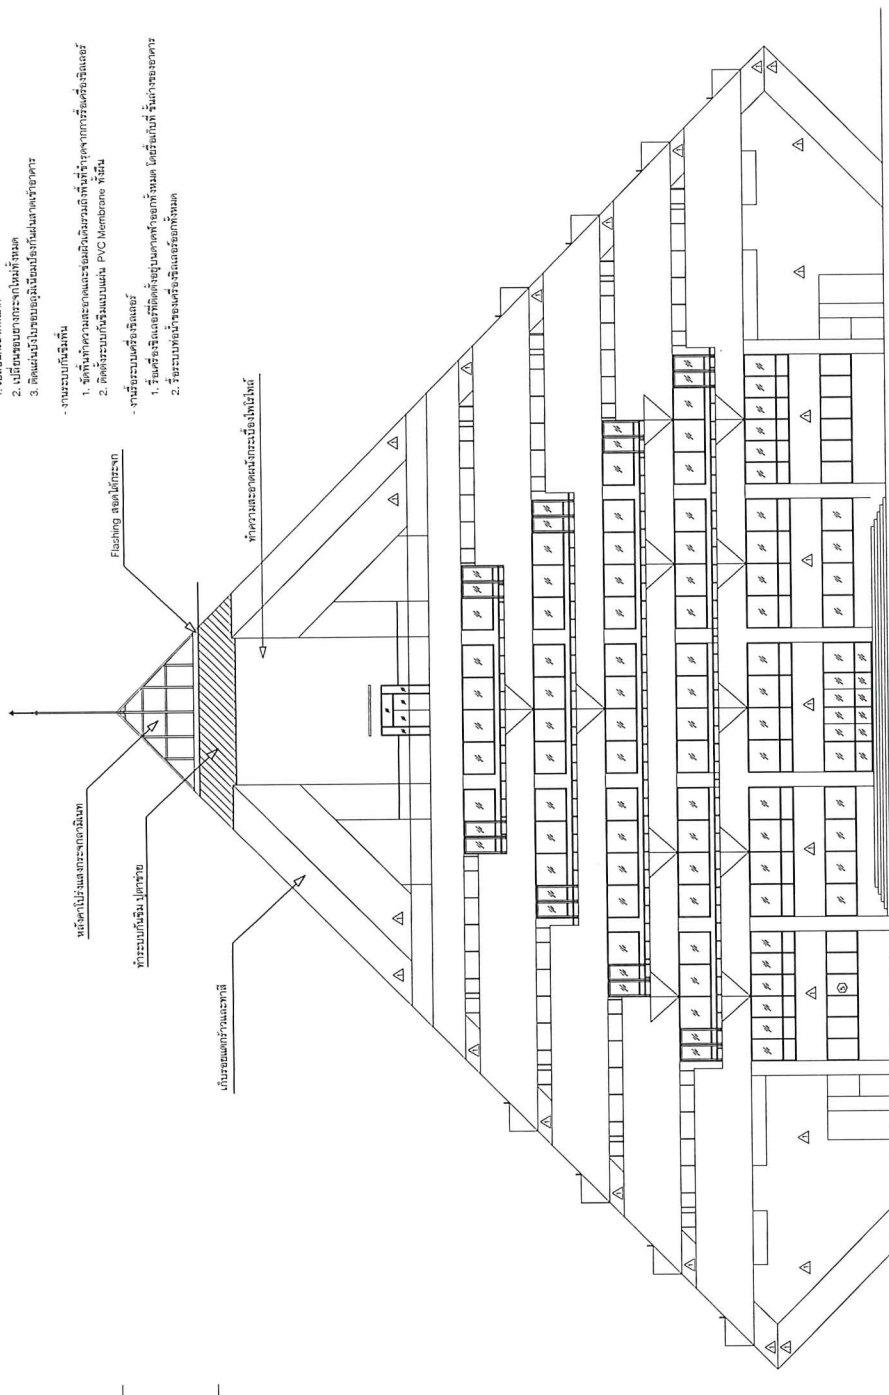

+44.20 SKYLIGHT

+35,80

[illegible]

+29.00

+24.00

+20.00

+16.00

+12.00

+8.00

2000 4.00

00+0.00

รูปด้านหลัง





โครงการ

ปรับปรุงอาคารสิรินธร
มณฑลปราจีนบุรี

เจ้าของ

มหาวิทยาลัยเทคโนโลยีพระจอมเกล้า
พระนครเหนือ วิทยาเขตปราจีนบุรี

ออกแบบ เขียนแบบ

นายสุตไฉ ชดงาม

คณะกรรมการกำหนดราคากลาง

ศส.สุบรรณ ตาคำวัน

นายวุฒิชัย ประเสริฐสุข

นายเกรียงศักดิ์ คงมา

นายสุตไฉ ชดงาม

นางอรุณรัตน์ ชากะโทก

ผู้รับจ้าง

AS-BUILT DRAWING

รูปด้านข้าง

มาตราส่วน

แบบที่

A-12


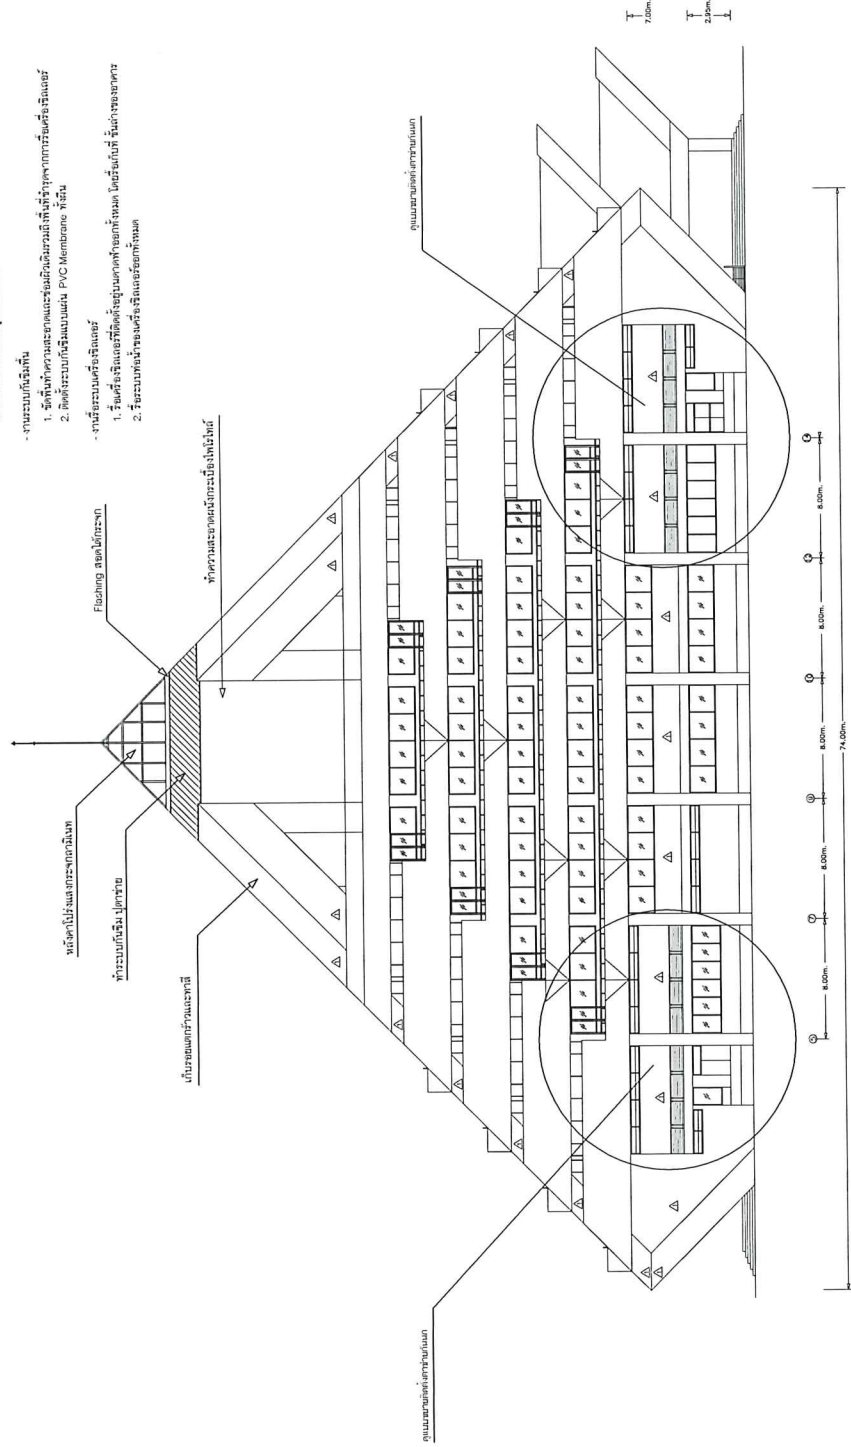

รูปด้านข้าง 1



โครงการ

ปรับปรุงอาคารเรียน
มณฑลปราจีนบุรี

เจ้าของ

มหาวิทยาลัยเทคโนโลยีพระจอมเกล้า
พระนครเหนือ วิทยาเขตปราจีนบุรี

ออกแบบ เขียนแบบ

นายอดุลใจ ขตางาม

คณะกรรมการกำหนดราคากลาง

ผศ.สุนทรน ตาคำวัน

นายวุฒิชัย ประเสริฐสุข

นายเกียรติศักดิ์ จงมา

นายอดุลใจ ขตางาม

นางอรุณรัตน์ ขากระโทก

ผู้รับจ้าง

AS-BUILT DRAWING

รูปด้านข้าง

มาตรฐาน

แบบที่

A-13

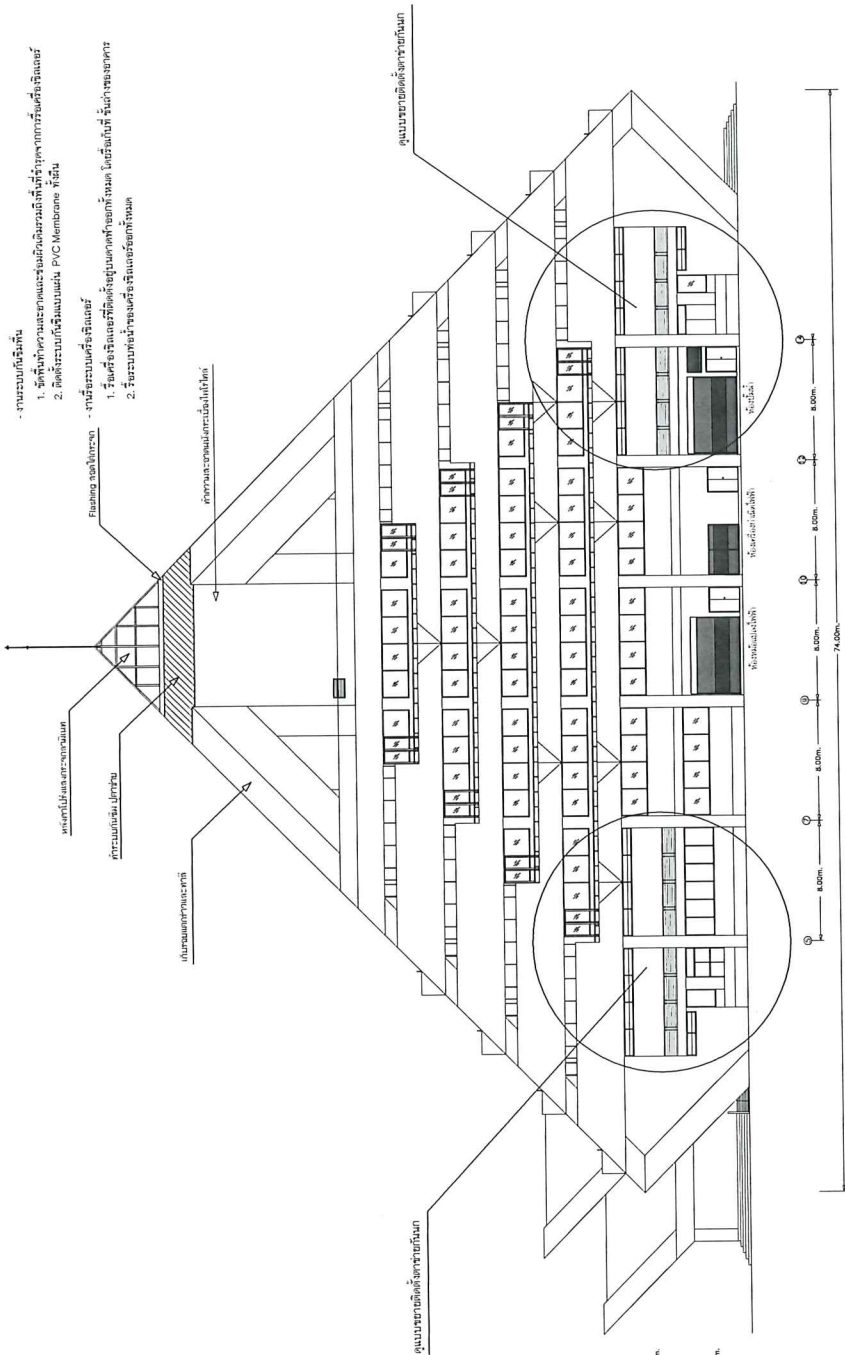รูปด้านข้าง 2

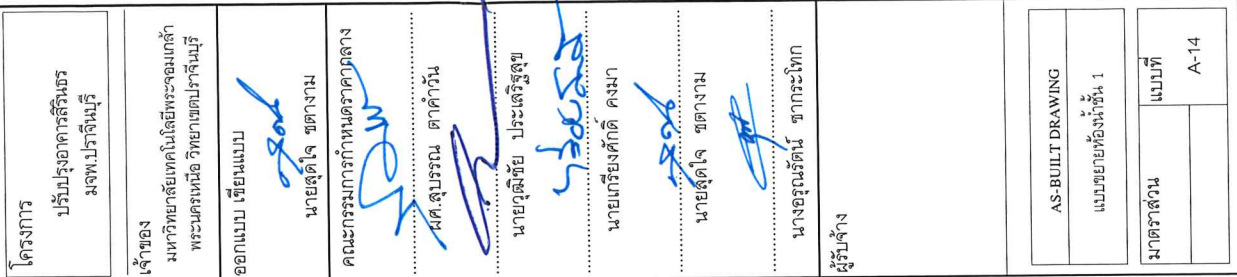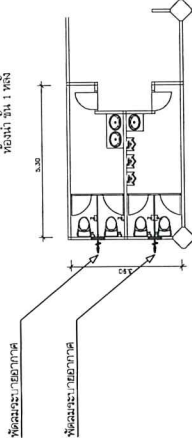แปลนหลังปรับปรุง



โดยค่าแห่งใจที่ติดตั้งตามค่าแห่งเดิม

[illegible]


– ติดตั้งพัดลมระบายอากาศในเตาแก๊สแห่งเดียว

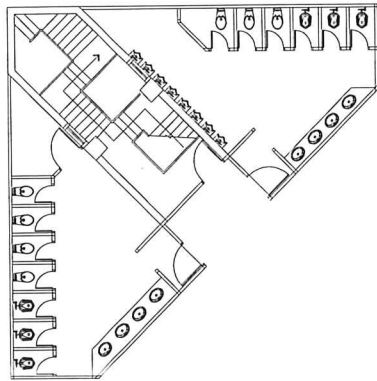
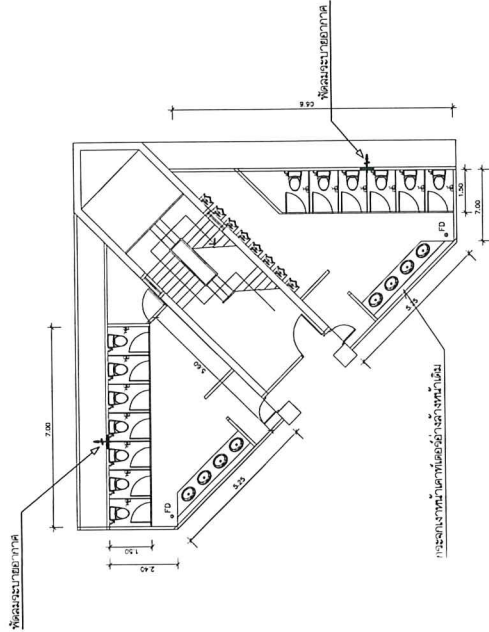

แบบฉบับปรับปรุง

โครงการ ปรับปรุงอาคารสิรินธร มจร.ปราจีนบุรี	เจ้าของ มหาวิทยาลัยเทคโนโลยีพระจอมเกล้า พระนครเหนือ วิทยาเขตปราจีนบุรี	ออกแบบ เขียนแบบ  นายสุชาติ ขตงาม	คณะกรรมการกำหนดราคากลาง  ศศ.สุพรรณ ตาคำวัน	นายอัครชัย ประเสริฐสุข 	นายเกรียงศักดิ์ คงมา 	นายสุชาติ ขตงาม 	นางอรุณรัตน์ ชากะเทือก	ผู้รับจ้าง					
<table><tr><td>AS-BUILT DRAWING</td><td rowspan="2">แบบขยายห้องที่ 3</td></tr><tr><td>มาตราส่วน</td></tr><tr><td>แบบที่</td><td>A-15</td></tr></table>									AS-BUILT DRAWING	แบบขยายห้องที่ 3	มาตราส่วน	แบบที่	A-15
AS-BUILT DRAWING	แบบขยายห้องที่ 3												
มาตราส่วน													
แบบที่	A-15												

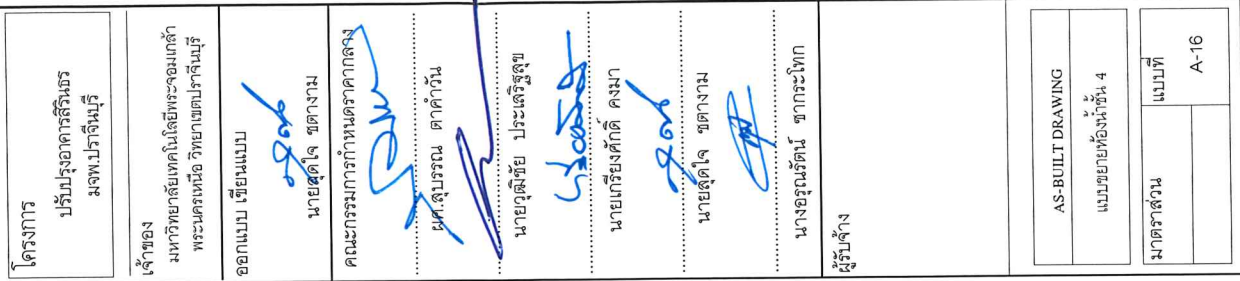  




โครงการ
ปรับปรุงอาคารสินธร
มจพ.ปราชญ์บุรี

เจ้าของ
มหาวิทยาลัยเทคโนโลยีพระจอมเกล้า
พระนครเหนือ วิทยาเขตปราชญ์บุรี

ออกแบบ เขียนแบบ

นายสุตไฉ ชดงาม

คณะกรรมการกำหนดราคากลาง

ศ.สุบรรณ ตาคำวัน

นายสุวิชัย ประเสริฐสุข

นายเกรียงศักดิ์ คงมา

นายสุตไฉ ชดงาม

นางอรุณรัตน์ ขากระโทก

ผู้รับจ้าง

AS-BUILT DRAWING


มาตราส่วน


แบบที่

A-18

โครงเหล็ก ขนาด 3/4 x 3/4 นิ้ว ทน 1.2 มัด.

ตาข่ายเอ็นไส

ตาข่าย 2x2 ซม.

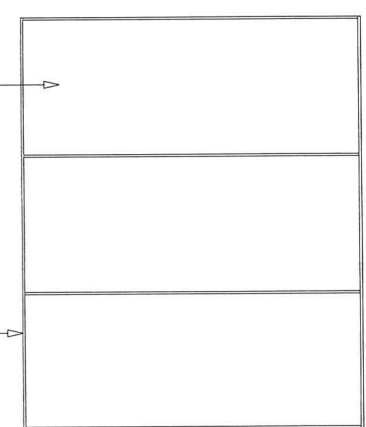

3.60

จำนวน 8 ชุด

หมายเหตุ
- ตาข่ายจะประกอบเป็นชุดและจะมาติดตั้งที่งาน
- สามารถถอดออกและเปลี่ยนตาข่ายใหม่ได้

โครงเหล็ก ขนาด 3/4 x 3/4 นิ้ว


แผ่นเหล็กแบบ 1/2 นิ้ว

สลักยึดแผ่นเหล็ก

ตาข่ายเอ็นไส

โครงเหล็ก ขนาด 3/4 x 3/4 นิ้ว

แผ่นเหล็กแบบ 1/2 นิ้วยึดกับตาข่าย

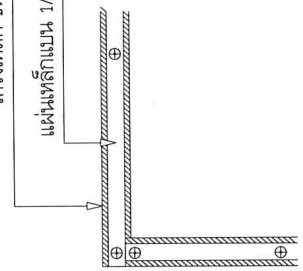

รูปตัด

รูปด้าน

แบบขยายติดตั้งตาข่ายกันฝน



โครงการ


เจ้าของ

มหาวิทยาลัยเทคโนโลยีพระจอมเกล้า
พระนครเหนือ วิทยาเขตปราจีนบุรี

ออกแบบ เขียนแบบ

นายสุชาติ ชาติงาม

คณะกรรมการกำหนดราคากลาง

ผศ.สุพรรณ ตาคำวัน

นายสุวิทย์ ประเสริฐสุข

นายเกรียงศักดิ์ คงมา

นายสุชาติ ชาติงาม

นางอรุณรัตน์ ขากระโทก

ผู้รับจ้าง


AS-BUILT DRAWING

แปลนไฟฟ้าชั้น 2

มาตรฐาน

แบบที่

E-02

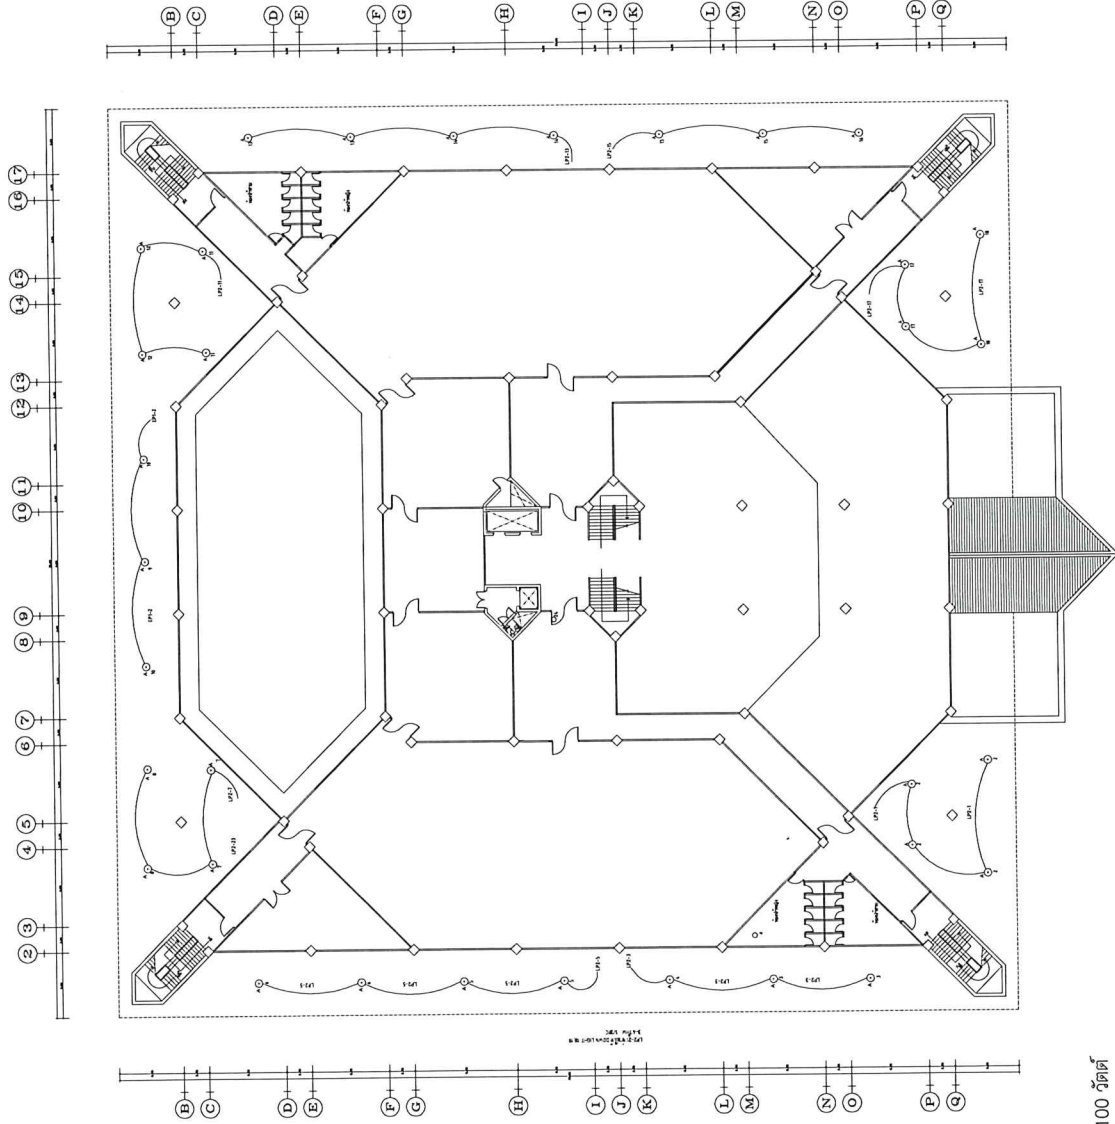

แปลนไฟฟ้าชั้น 2

สัญลักษณ์

๐ - โคมไฟโคมพร้อมหลอด LED 100 วัตต์

- ให้ทำการรีโมทไฟเดิมออก แล้วติดตั้งโคมไฟโคมพร้อมหลอด LED 100 วัตต์ ใหม่ทั้งหมด ให้อยู่ในตำแหน่งเดิม

- ให้สายไฟเดิม



โครงการ
ปรับปรุงอาคารสิรินธร

เจ้าของ
มหาวิทยาลัยเทคโนโลยีพระจอมเกล้า

ออกแบบ เขียนแบบ

นายสุจิตต์ ใจ ขตางม

คณะกรรมการกำหนดราคากลาง


นายสุวิทย์ ประเสริฐสุข

นายเกรียงศักดิ์ คงมา

นายสุจิตต์ ใจ ขตางม

นางอรุณรัตน์ ชากะโทก

ผู้รับจ้าง


AS-BUILT DRAWING

แปลนไฟฟ้าชั้น 3

มาตรฐาน

แบบที่

E-03

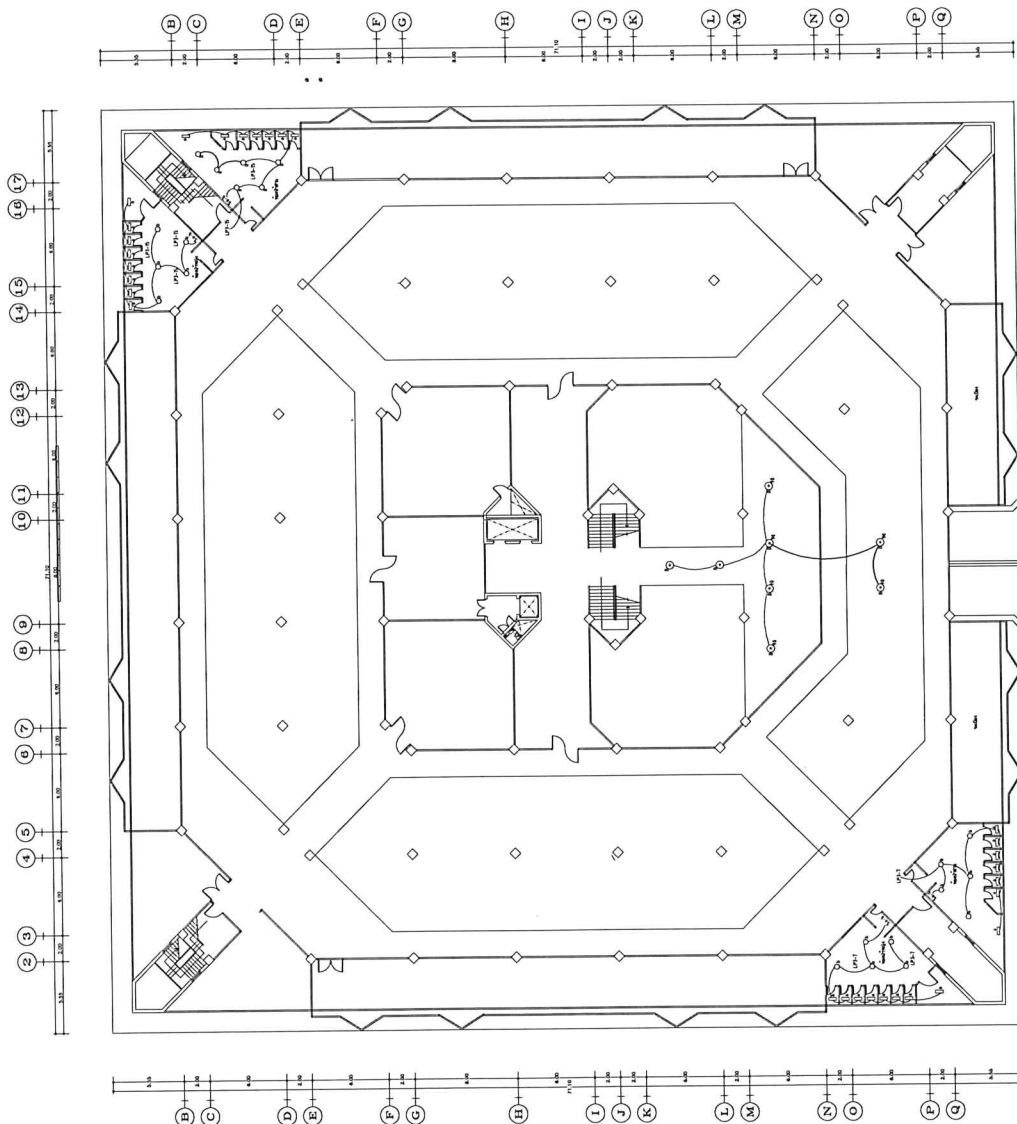

แปลนไฟฟ้าชั้น 3

สัญลักษณ์

- - โคมไฟแบบยี่สิบหลอด LED 100 วัตต์
- - โคมไฟแบบยี่สิบหลอด LED 13 วัตต์
- - โคมไฟ LED T8 พร้อมหลอด LED 1x9 วัตต์
- ให้ทำการร้อยโคมไฟเดิมออก แล้วติดตั้งโคมไฟแบบยี่สิบหลอด LED 100 วัตต์ ในทุกห้อง
- ให้ทำการร้อยโคมไฟเดิมออก แล้วติดตั้งโคมไฟแบบยี่สิบหลอด LED 13 วัตต์ ในทุกห้อง
- ให้ทำการร้อยโคมไฟเดิมออก แล้วติดตั้งโคมไฟ LED T8 พร้อมหลอด LED 1x9 วัตต์ ในทุกห้อง
- ใช้สายไฟฟ้าเดิม



โครงการ
ปรับปรุงอาคารสิรินธร

เจ้าของ
มหาวิทยาลัยเทคโนโลยีพระจอมเกล้า
พระนครเหนือ วิทยาเขตปราจีนบุรี

ออกแบบ เขียนแบบ

นายสุชาติ ช่างงาม

คณะกรรมการกำหนดราคากลาง

ผศ.สุพรรณ ตาคำวัน

นายสุวิทย์ ประเสริฐสุข

นายเกียรติศักดิ์ คมมา

นายสุชาติ ช่างงาม

นางอรุณรัตน์ ชากะโทก

ผู้รับจ้าง

AS-BUILT DRAWING

แปลนไฟฟ้าชั้น 6

มาตรฐาน




แบบที่

E-05

แปลนไฟฟ้าชั้น 6

สัญลักษณ์

- - โคมไฟดาวไลท์พร้อมหลอด LED 13 วัตต์
- - โคมไฟ LED T8 พร้อมหลอด LED 1x9 วัตต์
- ให้ทำการร้อยโคมไฟเดิมออก แล้วติดตั้งโคมไฟดาวไลท์พร้อมหลอด LED 13 วัตต์ ใหม่ทั้งหมด ให้อยู่ในตำแหน่งเดิม
- ให้ทำการร้อยโคมไฟฟลูออเรสเซนต์เดิมออก แล้วติดตั้งโคมไฟ LED T8 พร้อมหลอด 1x9 วัตต์ ให้อยู่ในตำแหน่งเดิม
- ใช้สายไฟเดิม

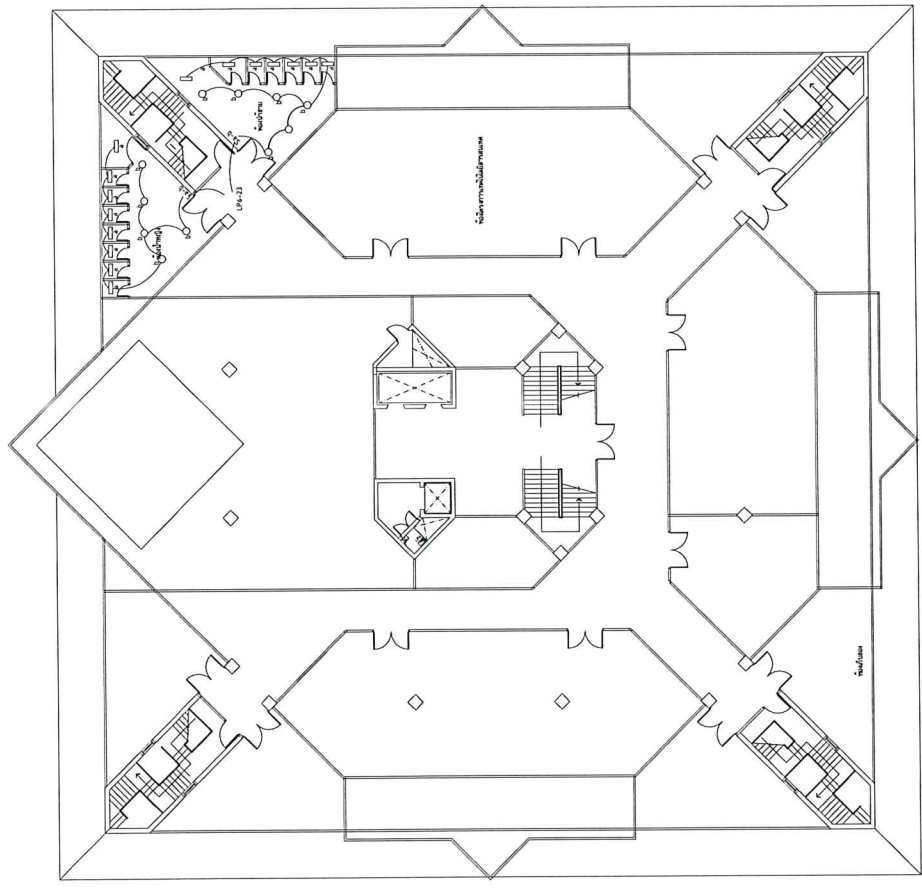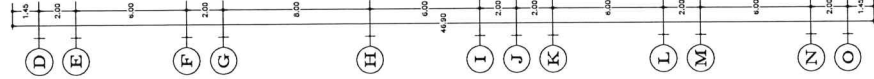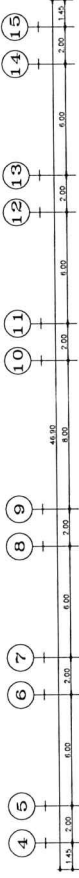



โครงการ


ออกแบบ เขียนแบบ

นายสุจิตต์ ชดงาม

คณะกรรมการกำหนดราคากลาง

ผศ.สุพรรณ ตาคำวัน

นายวุฒิชัย ประเสริฐสุข

นายเกษมศักดิ์ คงมา

นายสุจิตต์ ชดงาม

นางอรุณรัตน์ ชากะโทก

ผู้รับจ้าง




AS-BUILT DRAWING

แปลนไฟฟ้าชั้นดาดฟ้า

มาตราส่วน

แบบที่

E-06

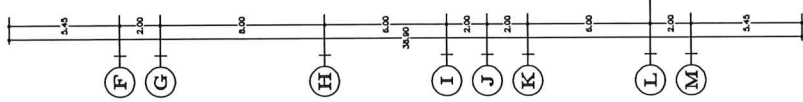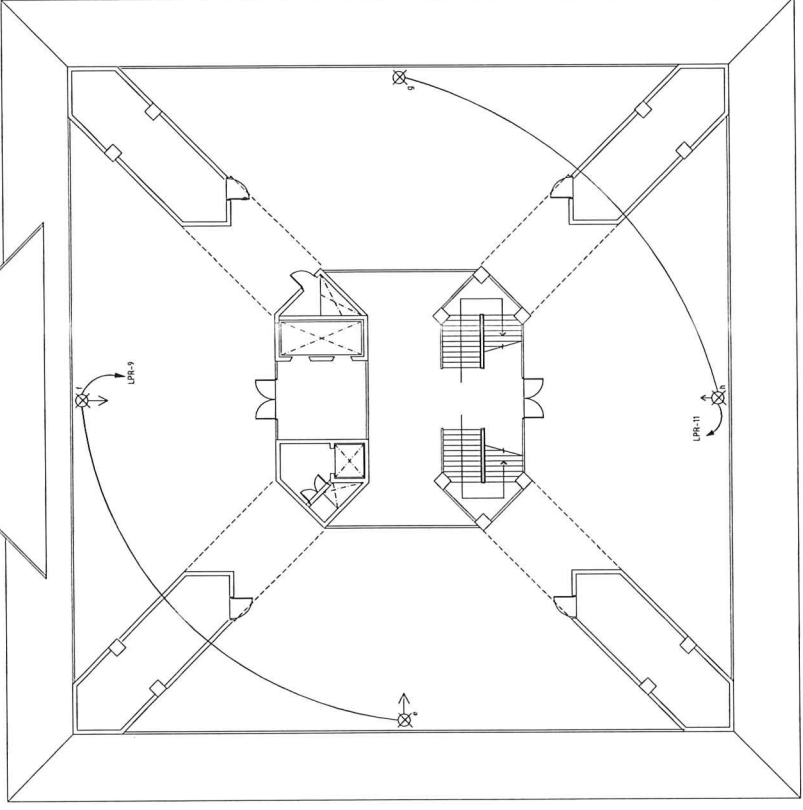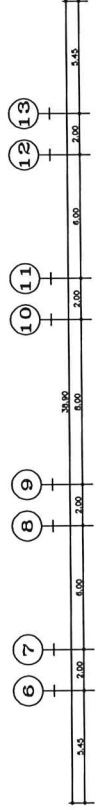

แปลนไฟฟ้าชั้นดาดฟ้า

สัญลักษณ์

☒→ โคมไฟสปอร์ตไลท์ LED 200 วัตต์

- ให้ทำการติดตั้งโคมไฟสปอร์ตไลท์ LED 200 วัตต์

ในตำแหน่งเดิม

- ใช้สายไฟฟ้าเดิม